



Hyra 10 951 kr.
Hyran ligger fast till år 2024

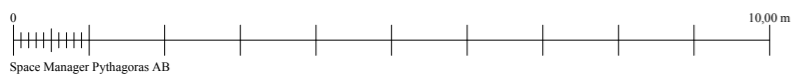

FÖRVALTNINGSHANDLING

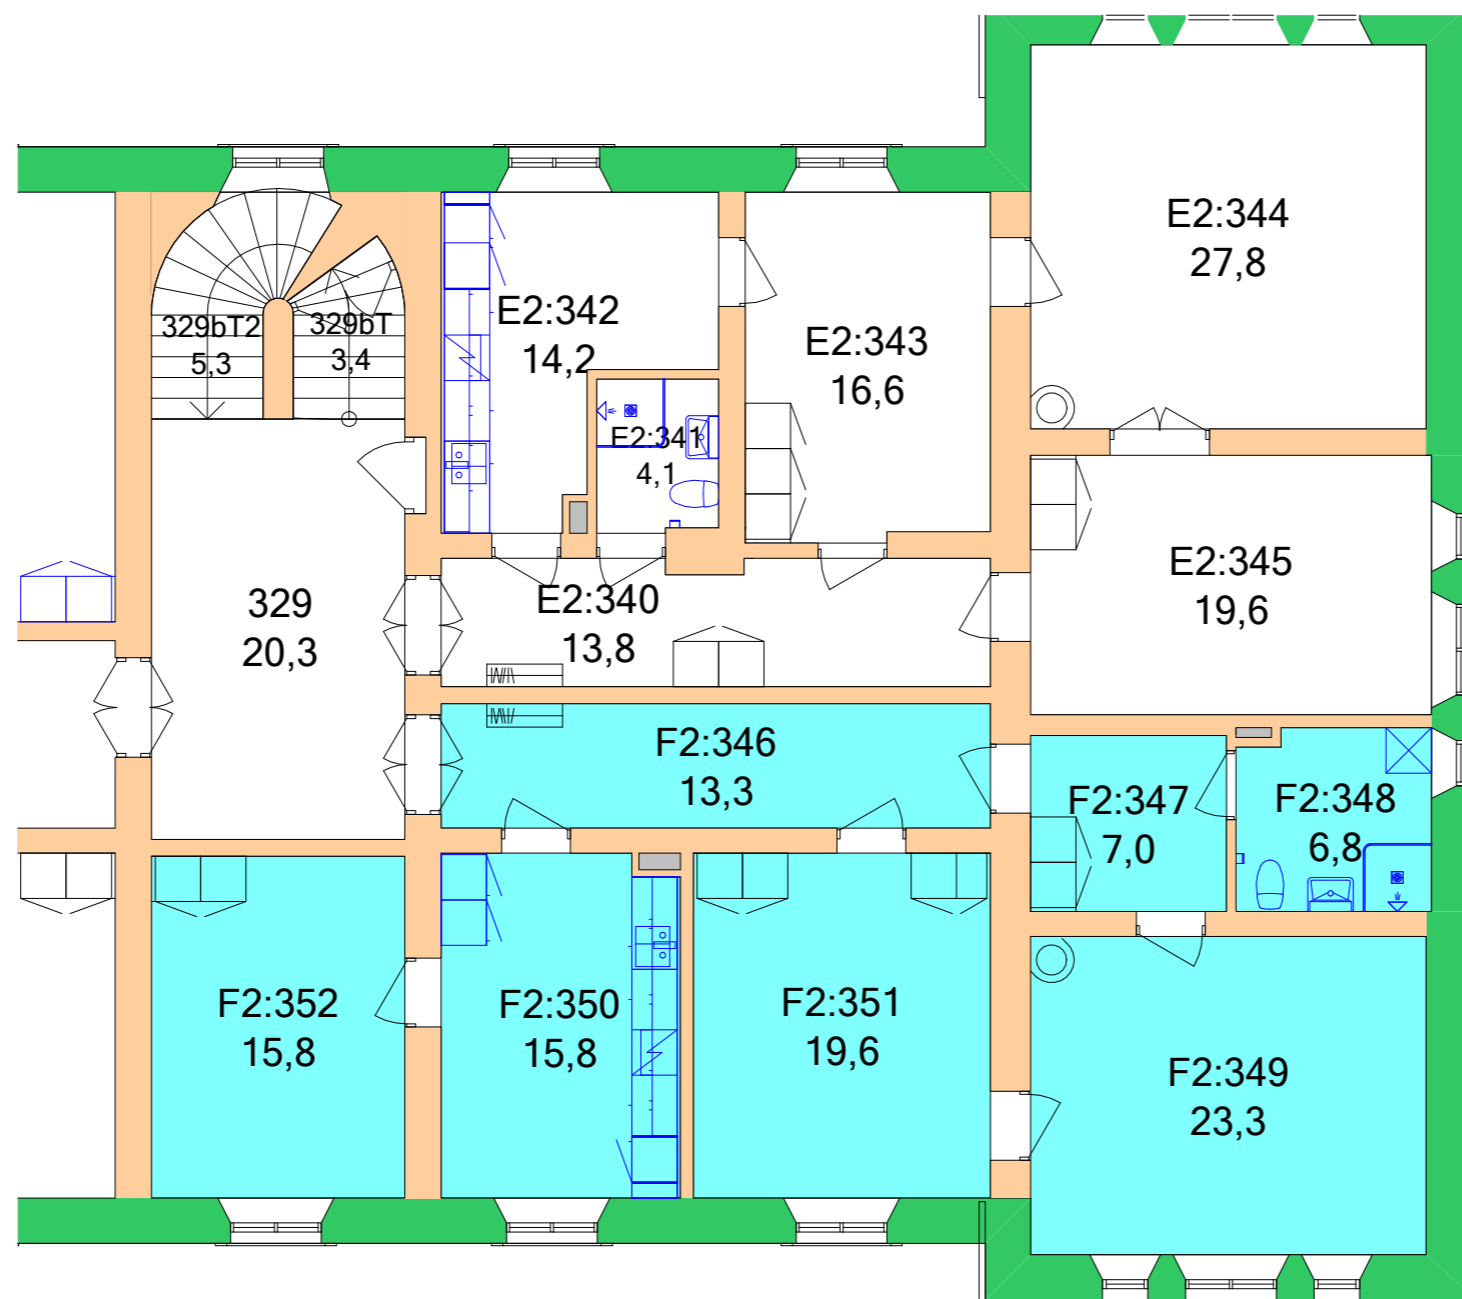

Lgh F2
KARLSBORGS FÄSTNING - BOSTÄDER
R404002
Befälsbyggnaden Ö
Plan: 03 Del: 1/1

Skala: 1:100	Datum: 2021-01-15	Relationsritningsdatum: 2015-10-26
-----------------	----------------------	---------------------------------------