




## FÖRVALTNINGSHANDLING

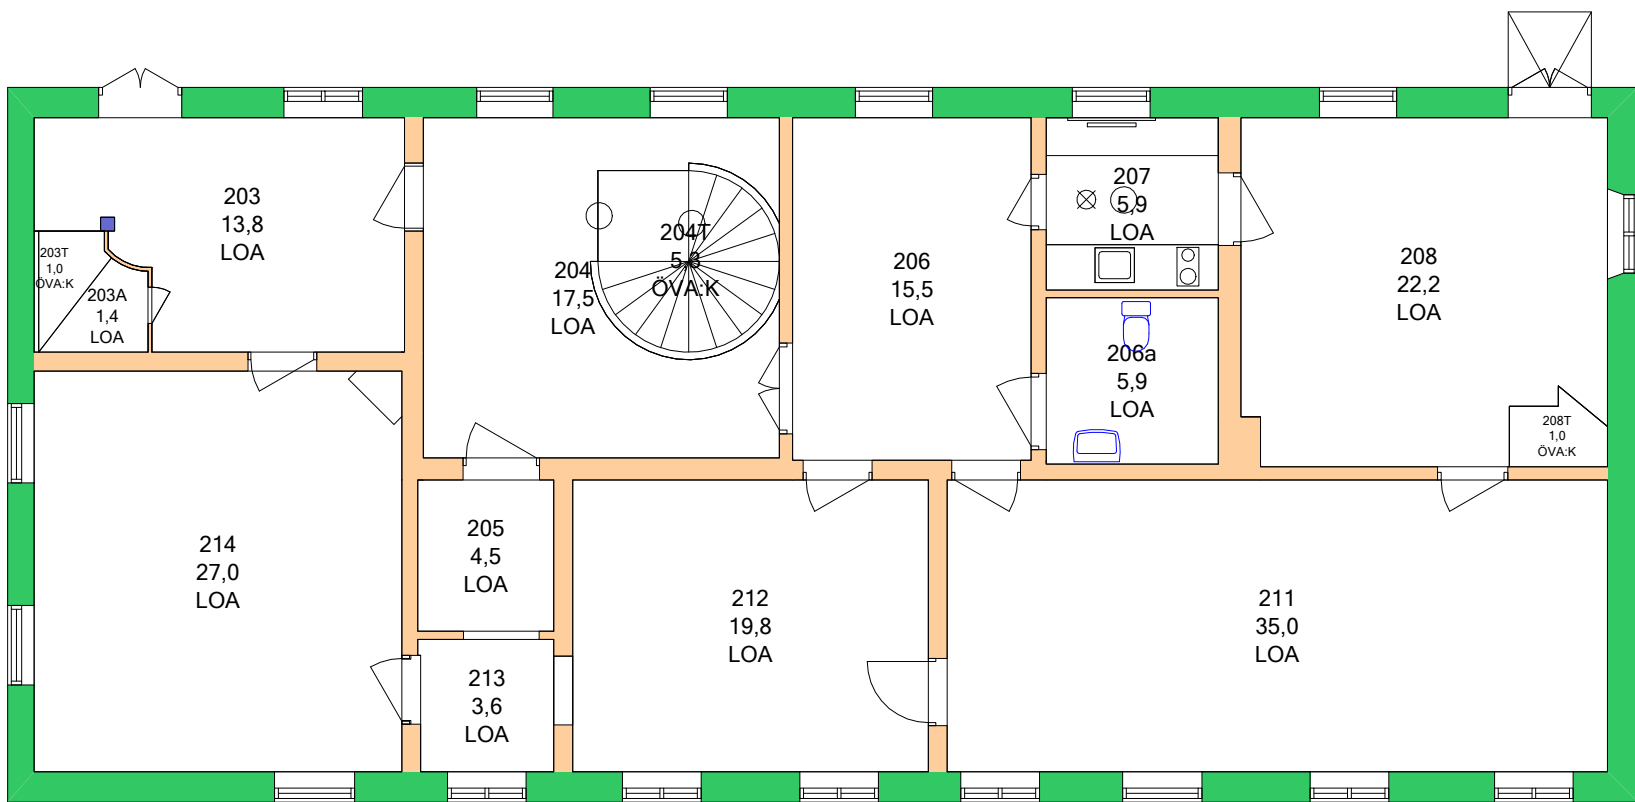

Hyresgäster  
LANDSKRONA CITADELL  
M332001  
Kommendantflygeln  
Plan: 02

Del: 1/1

|        |            |                         |
|--------|------------|-------------------------|
| Skala: | Datum:     | Relationsritningsdatum: |
| 1:100  | 2023-03-29 | 2013-10-07              |

OBS !! Får ej utgöra projekteringsunderlag