


Hyra: 10 726 kr

Hyran ligger fast till år 2024.



FÖRVALTNINGSHANDLING

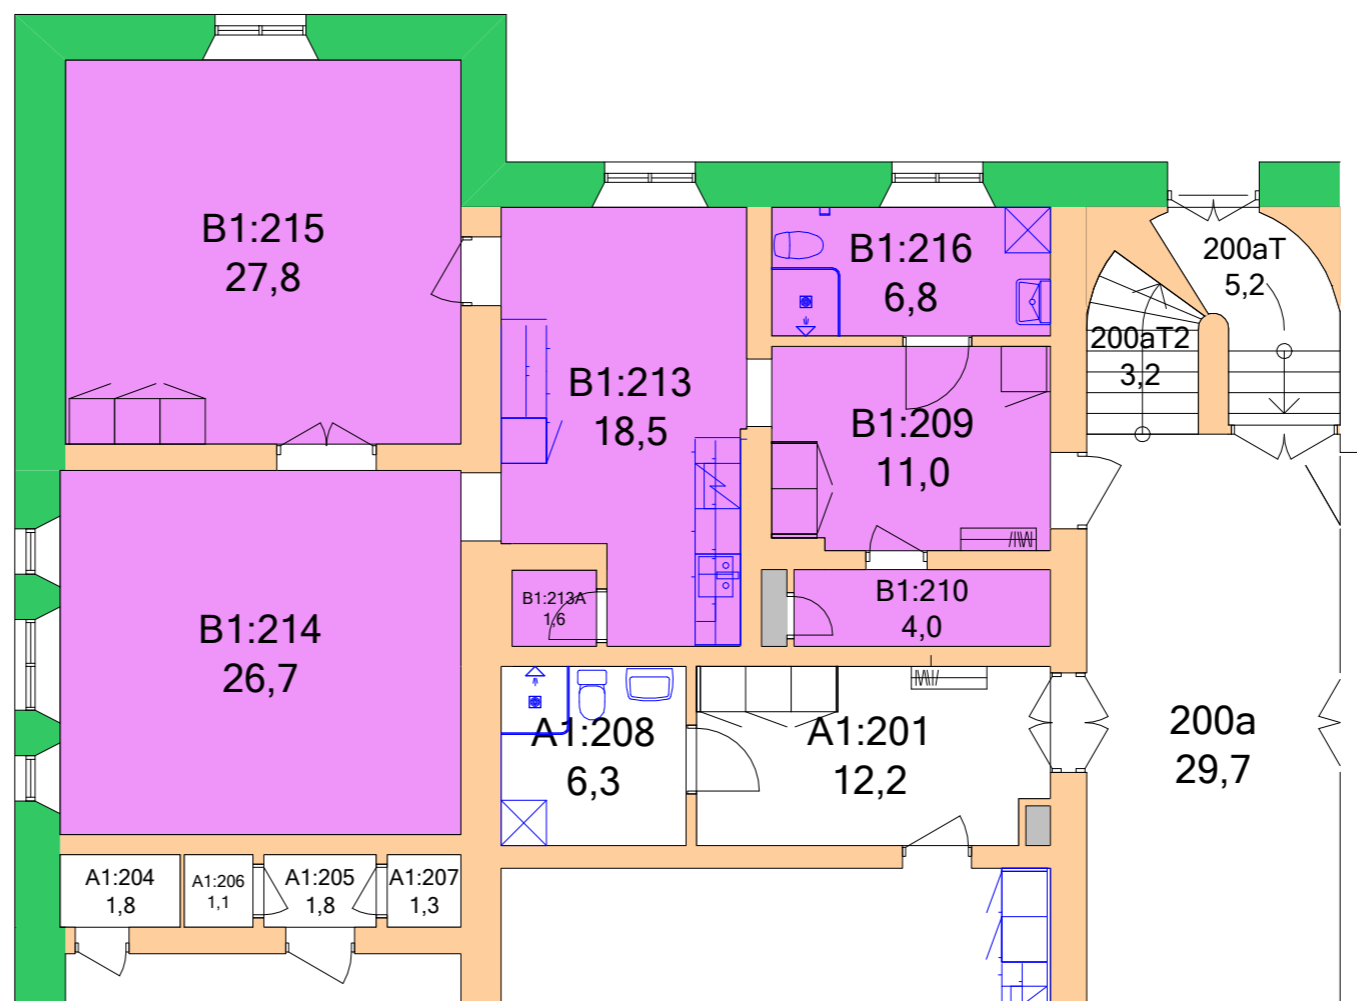

Lgh B1
KARLSBORGS FÄSTNING - BOSTÄDER
R404002
Befälsbyggnaden Ö
Plan: 02 Del: 1/1

Skala: 1:100 Datum: 2021-06-07 Relationsritningsdatum: 2015-10-26