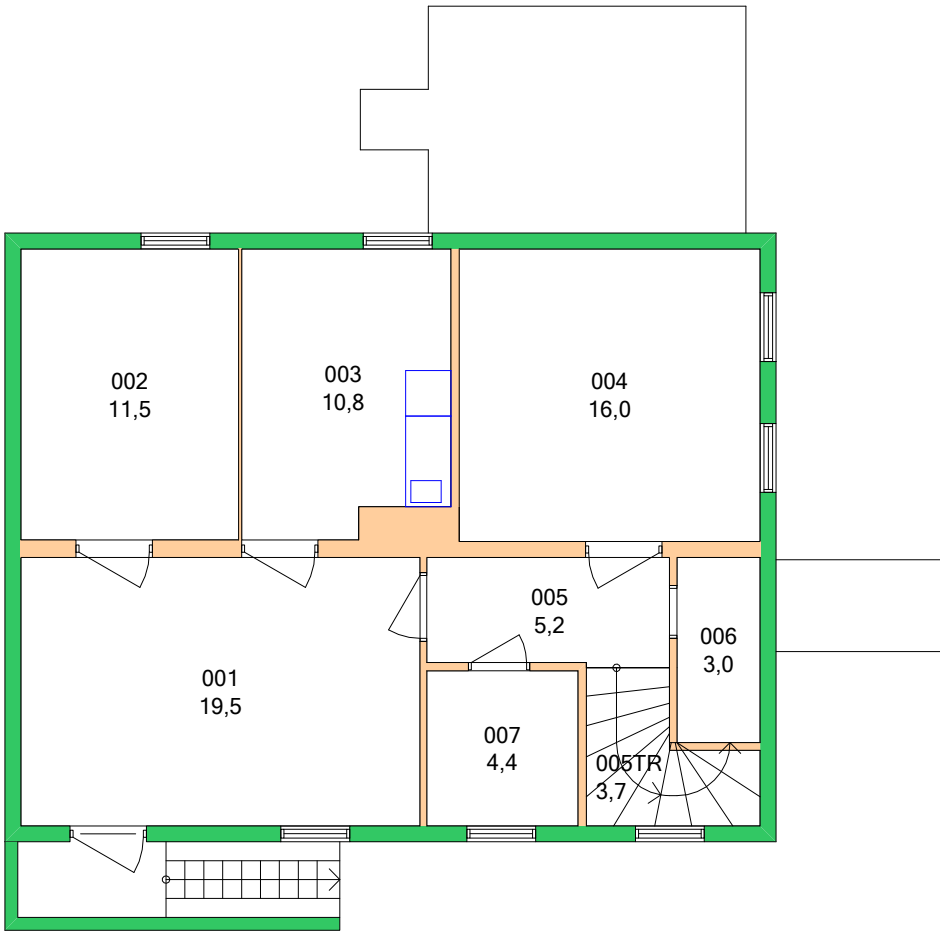


Space Manager Pythagoras AB

OBS !! Får ej utgöra projekteringsunderlag

FÖRVALTNINGSHANDLING

 STATENS FASTIGHETSVÄRK		
807 KARLSBORGS FÄSTNING - BOSTÄDER R404807 Bostadshus		
Plan: 01		Del: 1/1
Skala: 1:100	Datum: 2025-03-24	Relationsritningsdatum: 1996-10-07