


Kategori

- LOA (576m²) ■
- ÖVA:D (197m²) ■
- ÖVA:K (13m²) ■

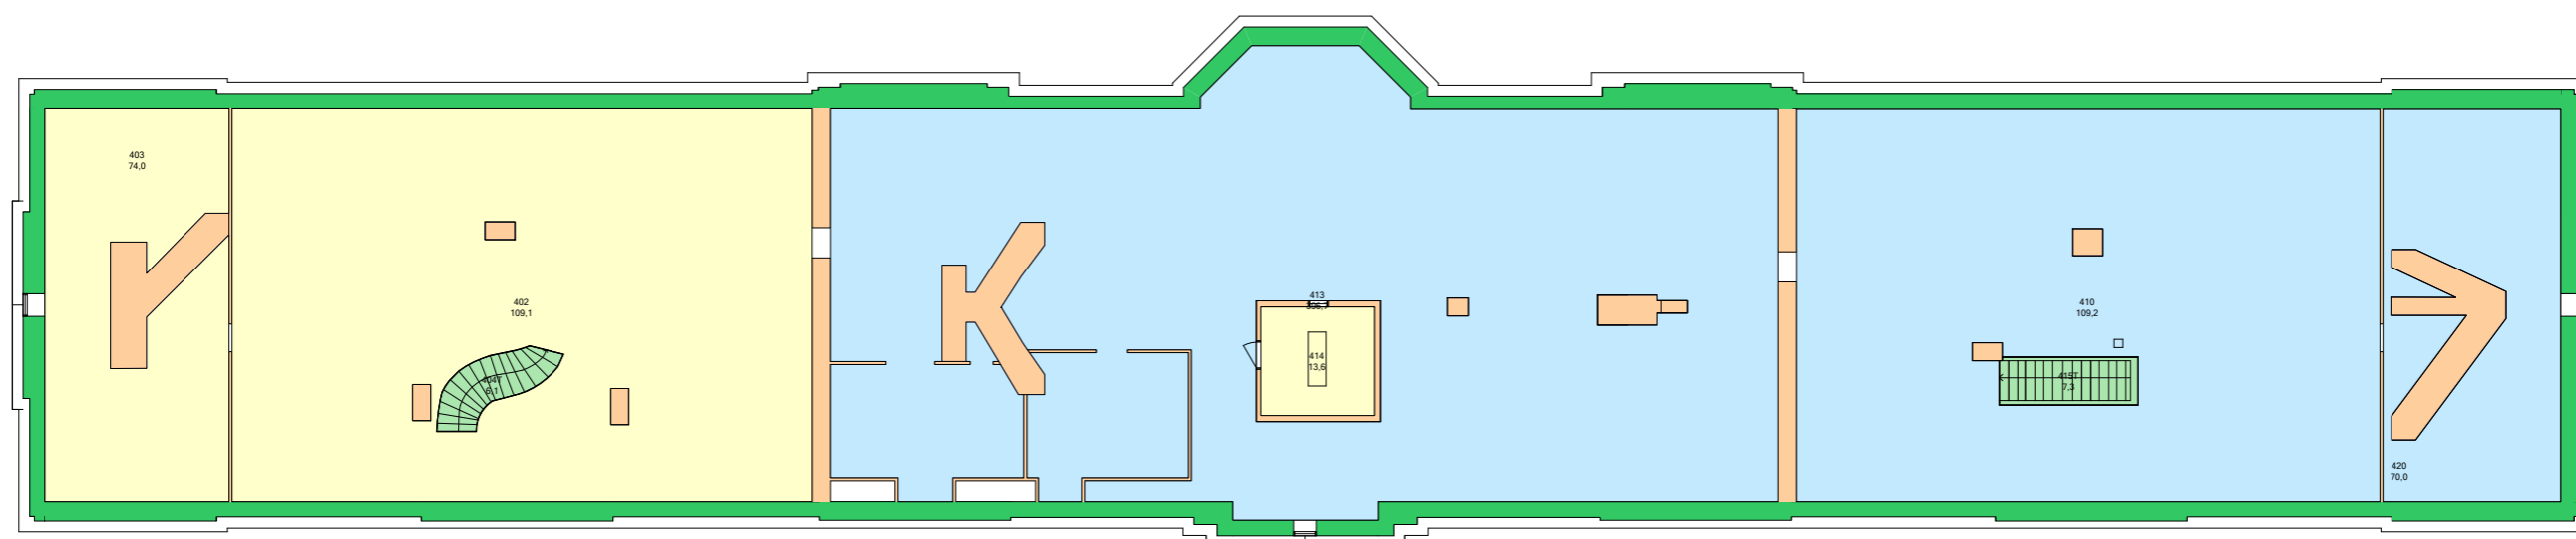

Space Manager Pythagoras AB

OBS !! Får ej utgöra projekteringsunderlag

FÖRVALTNINGSHANDLING



Hyresgäster
SVARTSJÖ SLOTT
AB114001
Slottet
Plan: 04

Del: 1/1

Skala: 1:250	Datum: 2022-04-26	Relationsritningsdatum: 2022-02-18
-----------------	----------------------	---------------------------------------