Befälsgatan 9

Lgh F2 (108m²)

Hyra 11 654 kr/mån

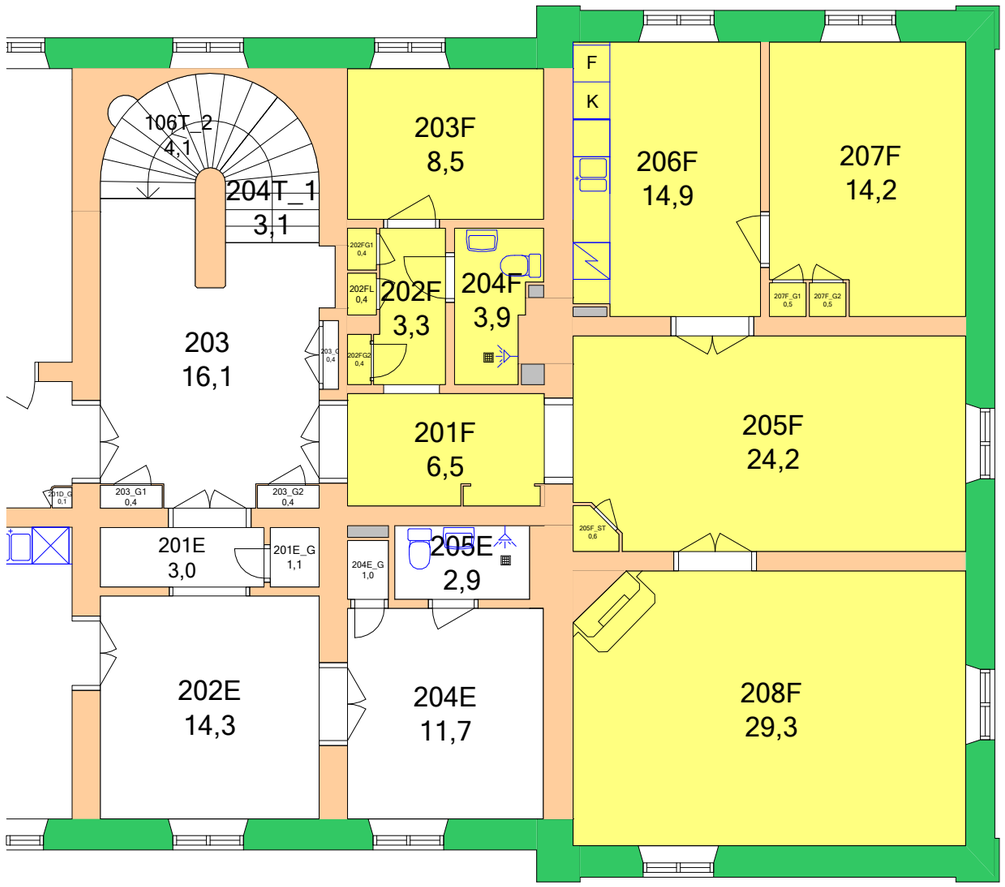

0 10,00 m

Space Manager Pythagoras AB

FÖRVALTNINGSHANDLING

STATENS FASTIGHETSVERK

Lgh F2

KARLSBORGS FÄSTNING - BOSTÄDER

R404004

Befälsbyggnaden V

Plan: 03 Del: 1/1

Skala:	Datum:	Relationsritningsdatum:
1:100	2021-08-25	2015-04-15